MAPA SYTUACYJNO – WYSOKOŚCIOWA
z geodezyjną inwentaryzacją urządzeń podziemnych
SKALA 1:1000

ARKUSZ 18

woj. łódzkie
powiat opoczyński
gmina Paradyż
obręby : Kazimierzów, Alfonsów

Układ współrzędnych "1965"
Poziom odniesienia " Kronsztadt "

Mapa służy do celów projektowych w zakresie opracowania i stanowi załącznik do projektu w ZUD
Stan aktualności na listopad 2007 r.

Niniejszą mapę na podstawie mapy syt – wys w skali 1:1000 , sekcje nr 133.142.2.14, 223, 224 oraz własnego pomiaru z 2007 r. opracowała

GEO – REAL
PRACOWNIA GEODEZYJNA
Grzegorz Eliasz
26–300 Opoczno , ul. Sobieskiego 8, tel. 754 20 96
tel. kom. 0 605 056 396

wykonał
GEODETA UPRAWNIONY
Opoczno ul. [illegible] 2/2
Upr. GUGiK Nr 684

Opoczno dnia 17.03.2008 r.

Nie wyklucza się istnienia w terenie innych nie wskazanych na niniejszej mapie urządzeń podziemnych , które nie były zgłoszone do inwentaryzacji lub o których brak jest informacji w instytucjach branżowych .
Granice działek wkartowano na podstawie ewidencji gruntów oraz stanu posiadania .

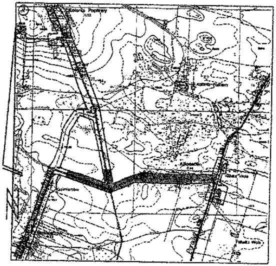

SZKIC ORIENTACYJNY
SKALA 1:25 000

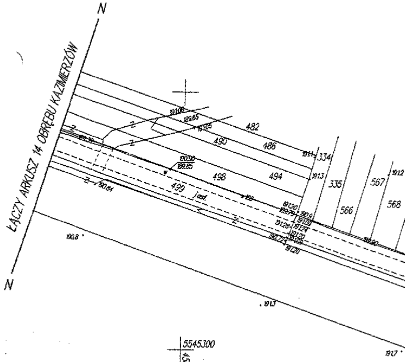

N
N
ŁĄCZY ARKUSZ 14 OBRĘBU KAZIMIERZÓW
482
486
490
494
498
499
334
335
566
567
568
912
5545300
4569400
190.8
191.3
191.7

Starostwo Powiatowe w Opocznie
Powiatowy Ośrodek Dokumentacji Geodezyjno-Kartograficznej
W obszarze oznaczonym linią .... dokonano aktualizacji treści mapy zasadniczej.
Dokumenty z pomiaru uzupełniającego przyjęto do zasobu powiatowego w dniu 15. KWI. 2008 i zaewidencjonowano pod nr 1692.224 – 10/2008
Niniejsza mapa może służyć do celów projektowych.
Projektowane obiekty budowlane wymagające pozwolenia na budowę podlegają wytyczeniu i inwentaryzacji powykonawczej przez jednostki uprawnione do wykonywania prac geodezyjnych.
15. KWI. 2008
(miejscowość i data)
Z up. Starosty
inż. Danuta Kurkowska
Kierownik Powiatowego Ośrodka Dokumentacji Geodezyjnej i Kartograficznej
(imię i nazwisko, podpis, stanowisko służbowe)

STAROSTWO POWIATOWE
w Opocznie
Wydział Geodezji, Kartografii,
Katastru i Gospodarki Nieruchomościami
ZESPÓŁ UZGADNIANIA
Dokumentacji Projektowej
26-300 Opoczno
ul. Rolna 6

Na podstawie art. 28 ust. 1 ustawy z dnia 17 maja 1989 r. - Prawo geodezyjne i kartograficzne (Dz. U. z 2000 r. Nr 100, poz. 1086 i Nr 120, poz. 1268) uzgodniono usytuowanie projektowanych sieci uzbrojenia terenu.
sieci kanalizacji sanitarnej z przyłączami
obręby: Alfonsów, Daleszewice, Dąbrowa, Wola, Feliksów, Honorów, Kazimierzów, Krasik i Paradyż, Podgaj, Przyłęk, Kol. Stawowiczki, Wielka Wola, Wójcin, Wójcin B, gm. Paradyż
Oznaczone [illegible] na mapie projektowane uzbrojenie terenu podlega wytyczeniu i geodezyjnej inwentaryzacji powykonawczej przez jednostki uprawnione do wykonywania prac geodezyjnych.
W razie [illegible] terenu z uzgodnionym projektem inwestor zobowiązany jest [illegible] planów powykonawczych właściwemu organowi [illegible]. Uzgodnienie usytuowania projektowanych sieci uzbrojenia terenu zachowuje ważność przez okres 3 lat od dnia wydania opinii w sprawie uzgadniania usytuowania projektowanych sieci uzbrojenia terenu. Uzgodnienia traci ważność w przypadku, o którym mowa w § 13 rozporządzenia Ministra Rozwoju Regionalnego i Budownictwa z dnia 2 kwietnia 2001 r. w sprawie geodezyjnej ewidencji sieci uzbrojenia terenu oraz zespołów uzgadniania dokumentacji projektowej (Dz. U. Nr 38, poz. 455).

508/2008
(sygn. opinii)

Opoczno 08.08.2008
(miejscowość i data)

Z up. Starosty
Przewodniczący Zespołu
Podinspektor
w Wydziale Geodezji, Kartografii, Katastru i Gospodarki Nieruchomościami

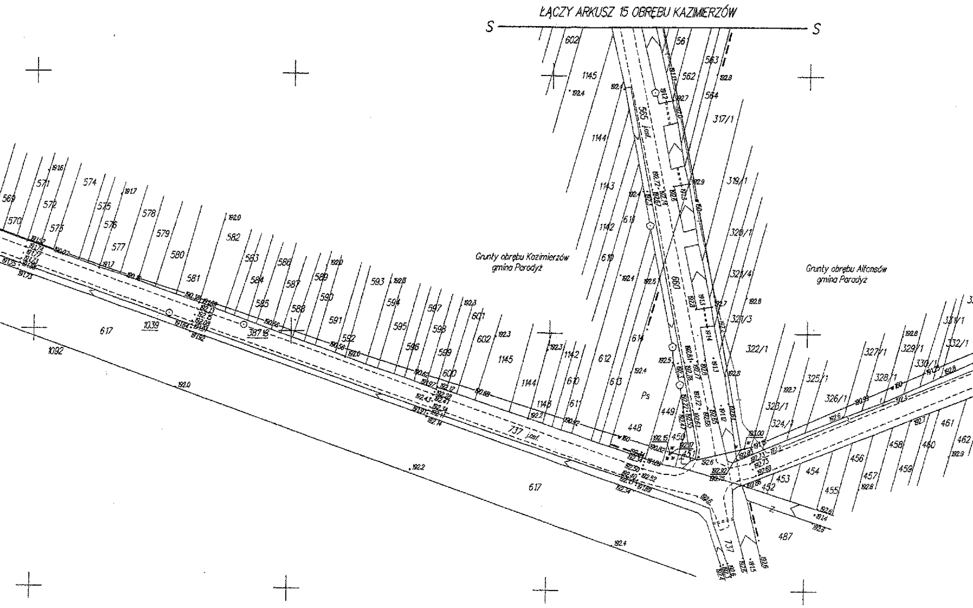
ŁĄCZY ARKUSZ 15 OBRĘBU KAZIMIERZÓW
S
S
Grunty obrębu Kazimierzów
gmina Paradyż
Grunty obrębu Alfonsów
gmina Paradyż
565 asf.
600
737 asf.
737
617
1092
1039
387/18
Ps
602
561
563
562
564
1145
1144
1143
1142
611
610
612
613
614
317/1
319/1
320/1
321/4
321/3
322/1
323/1
324/1
325/1
326/1
327/1
328/1
329/1
330/1
331/1
332/1
569
570
571
572
573
574
575
576
577
578
579
580
581
582
583
584
585
586
587
588
589
590
591
592
593
594
595
596
597
598
599
601
448
449
450
451
452
453
454
455
456
457
458
459
460
461
462
487

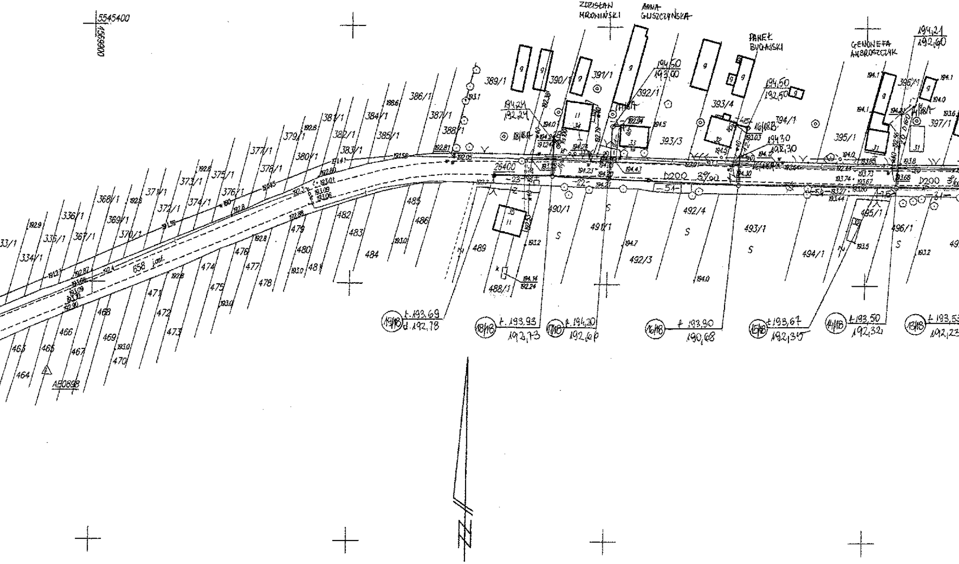

5545400
4569900
ZDZISŁAW MROWIŃSKI
ANNA GLISZCZYŃSKA
PAWEŁ BUGAJSKI
GENOWEFA AMBROSZCZYK
194,21
192,60
194,50
193,00
194,50
192,50
194,24
192,24
194,30
192,30
16/18B
26400
D200 3‰
D200
-23-
-22-
-51-
-54-
-31-
658 ozn.
389/1
390/1
391/1
392/1
393/4
393/3
394/1
395/1
396/1
397/1
386/1
387/1
388/1
384/1
385/1
381/1
382/1
383/1
379/1
380/1
377/1
378/1
375/1
376/1
373/1
374/1
371/1
372/1
368/1
369/1
370/1
336/1
335/1
367/1
334/1
333/1
485
486
482
483
484
479
480
481
476
477
478
474
475
471
472
473
468
469
470
466
467
463
465
464
489
488/1
490/1
491/1
492/4
492/3
493/1
494/1
495/1
496/1
S
AB0898
19/18 t.193,69 d.192,78
18/18 t.193,93 192,73
17/18 t.194,20 192,60
16/18 t.193,90 190,68
15/18 t.193,67 192,35
14/18 t.193,50 192,32
13/18 t.193,53 192,23

GEO- REAL
PRACOWNIA GEODEZYJNA
26-300 Opoczno
ul. Sobieskiego 8 , tel. 754 20 96

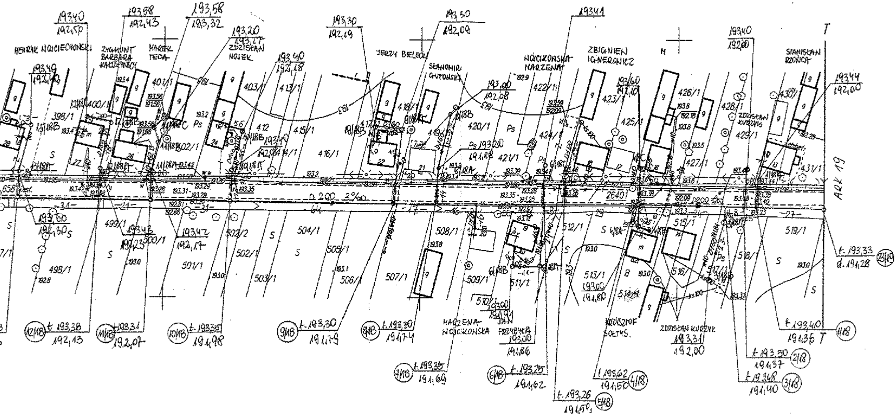
HENRYK WOJCIECHOWSKI
ZYGMUNT BARBARA KALUŻYŃSKI
MAREK TEDA
ZDZISŁAW WOJEK
JERZY BIELECKI
SŁAWOMIR GUTOWSKI
WOJCIECHOWSKA MARZENA
ZBIGNIEW IGNEROWICZ
STANISŁAW DZIONGA
MARZENA WOJCIKOWSKA
JAN PRZYBYŁA
WOJCIECH SOŁTYS
ZDZISŁAW KURZYK
D 200 3‰
ARK 19
193,40
192,50
193,58
192,43
193,58
193,32
193,20
193,27
193,30
192,19
193,30
192,09
193,41
193,40
192,00
193,40
192,18
193,00
192,08
193,60
192,10
193,44
192,00
398/1
400/1
401/1
402/1
403/1
412
413/1
414/1
415/1
416/1
418/1
420/1
421/1
422/1
423/1
424/1
425/1
426/1
427/1
428/1
429/1
430/1
431/1
499/1
500/1
501/1
502/1
502/2
503/1
504/1
505/1
506/1
507/1
508/1
509/1
510/1
511/1
512/1
513/1
514/1
515/1
516/1
517/1
518/1
519/1
12/18 t. 193,38 192,13
11/18 t. 193,31 192,07
10/18 t. 193,35 191,98
9/18 t. 193,30 191,79
8/18 t. 193,30 191,74
7/18 t. 193,35 191,69
6/18 t. 193,25 191,62
5/18 t. 193,26 191,57
4/18 t. 193,62 191,50
3/18 t. 193,48 191,40
2/18 t. 193,50 191,37
1/18 t. 193,40 191,36
2/19 t. 193,33 d. 191,28
26401
D200

5545200
4570400

RO — RURA OSŁONOWA „AROT” Φ110 NA KABL. TELEFON. I ELEKTR.

PRZYŁ. Φ200 — PRZYŁ. KANALIZAC. PRZEWIERT Φ200 L=7m.

ARK 18 ALFONSÓW

mgr inż. Anna Andrzejczak-Moder
upr. nr ewid. 71/01/WŁ
w zakresie sieci, instalacji, urządzeń wodociągowych, kanalizacyjnych, cieplnych wentylacyjnych i gazowych
91-484 Łódź, ul. Zgierska 75/81 m. 59
tel. 042 655 18 03

inż. ELŻBIETA ANDRZEJCZAK
Rzeczoznawca w zakr. wodociągów i kanal.
Upr. w specjalności inst.-inżynieryjnej
upr. nr GP II 460-80/76, 237/86/WŁ, 1/92/WMŁ
w zakr. sieci i inst. sanit. sanit. oraz ochr. środ.
Łódź, ul. Jana 12 m. 79, tel. 042-651-89-62

Obiekt: KANALIZACJA SANITARNA W GMINIE PARADYŻ		
Treść rysunku: PROJ. ZAGOSP. TRASY KANAŁU		
Projektant: INŻ. E. ANDRZEJCZAK	**Sprawdzenie:** MGR. INŻ. A. MODER	
Skala: 1:1000	**Data:** 06.2008	**Nr rys.** 19